



竣工図		図面 縮尺 件名 配置図 A1 1/300 (仮称) 白岡市生涯学習施設建設工事	図面番号 A -013 作成日 : 2018. 6. 29
-----	--	---	-------------------------------------

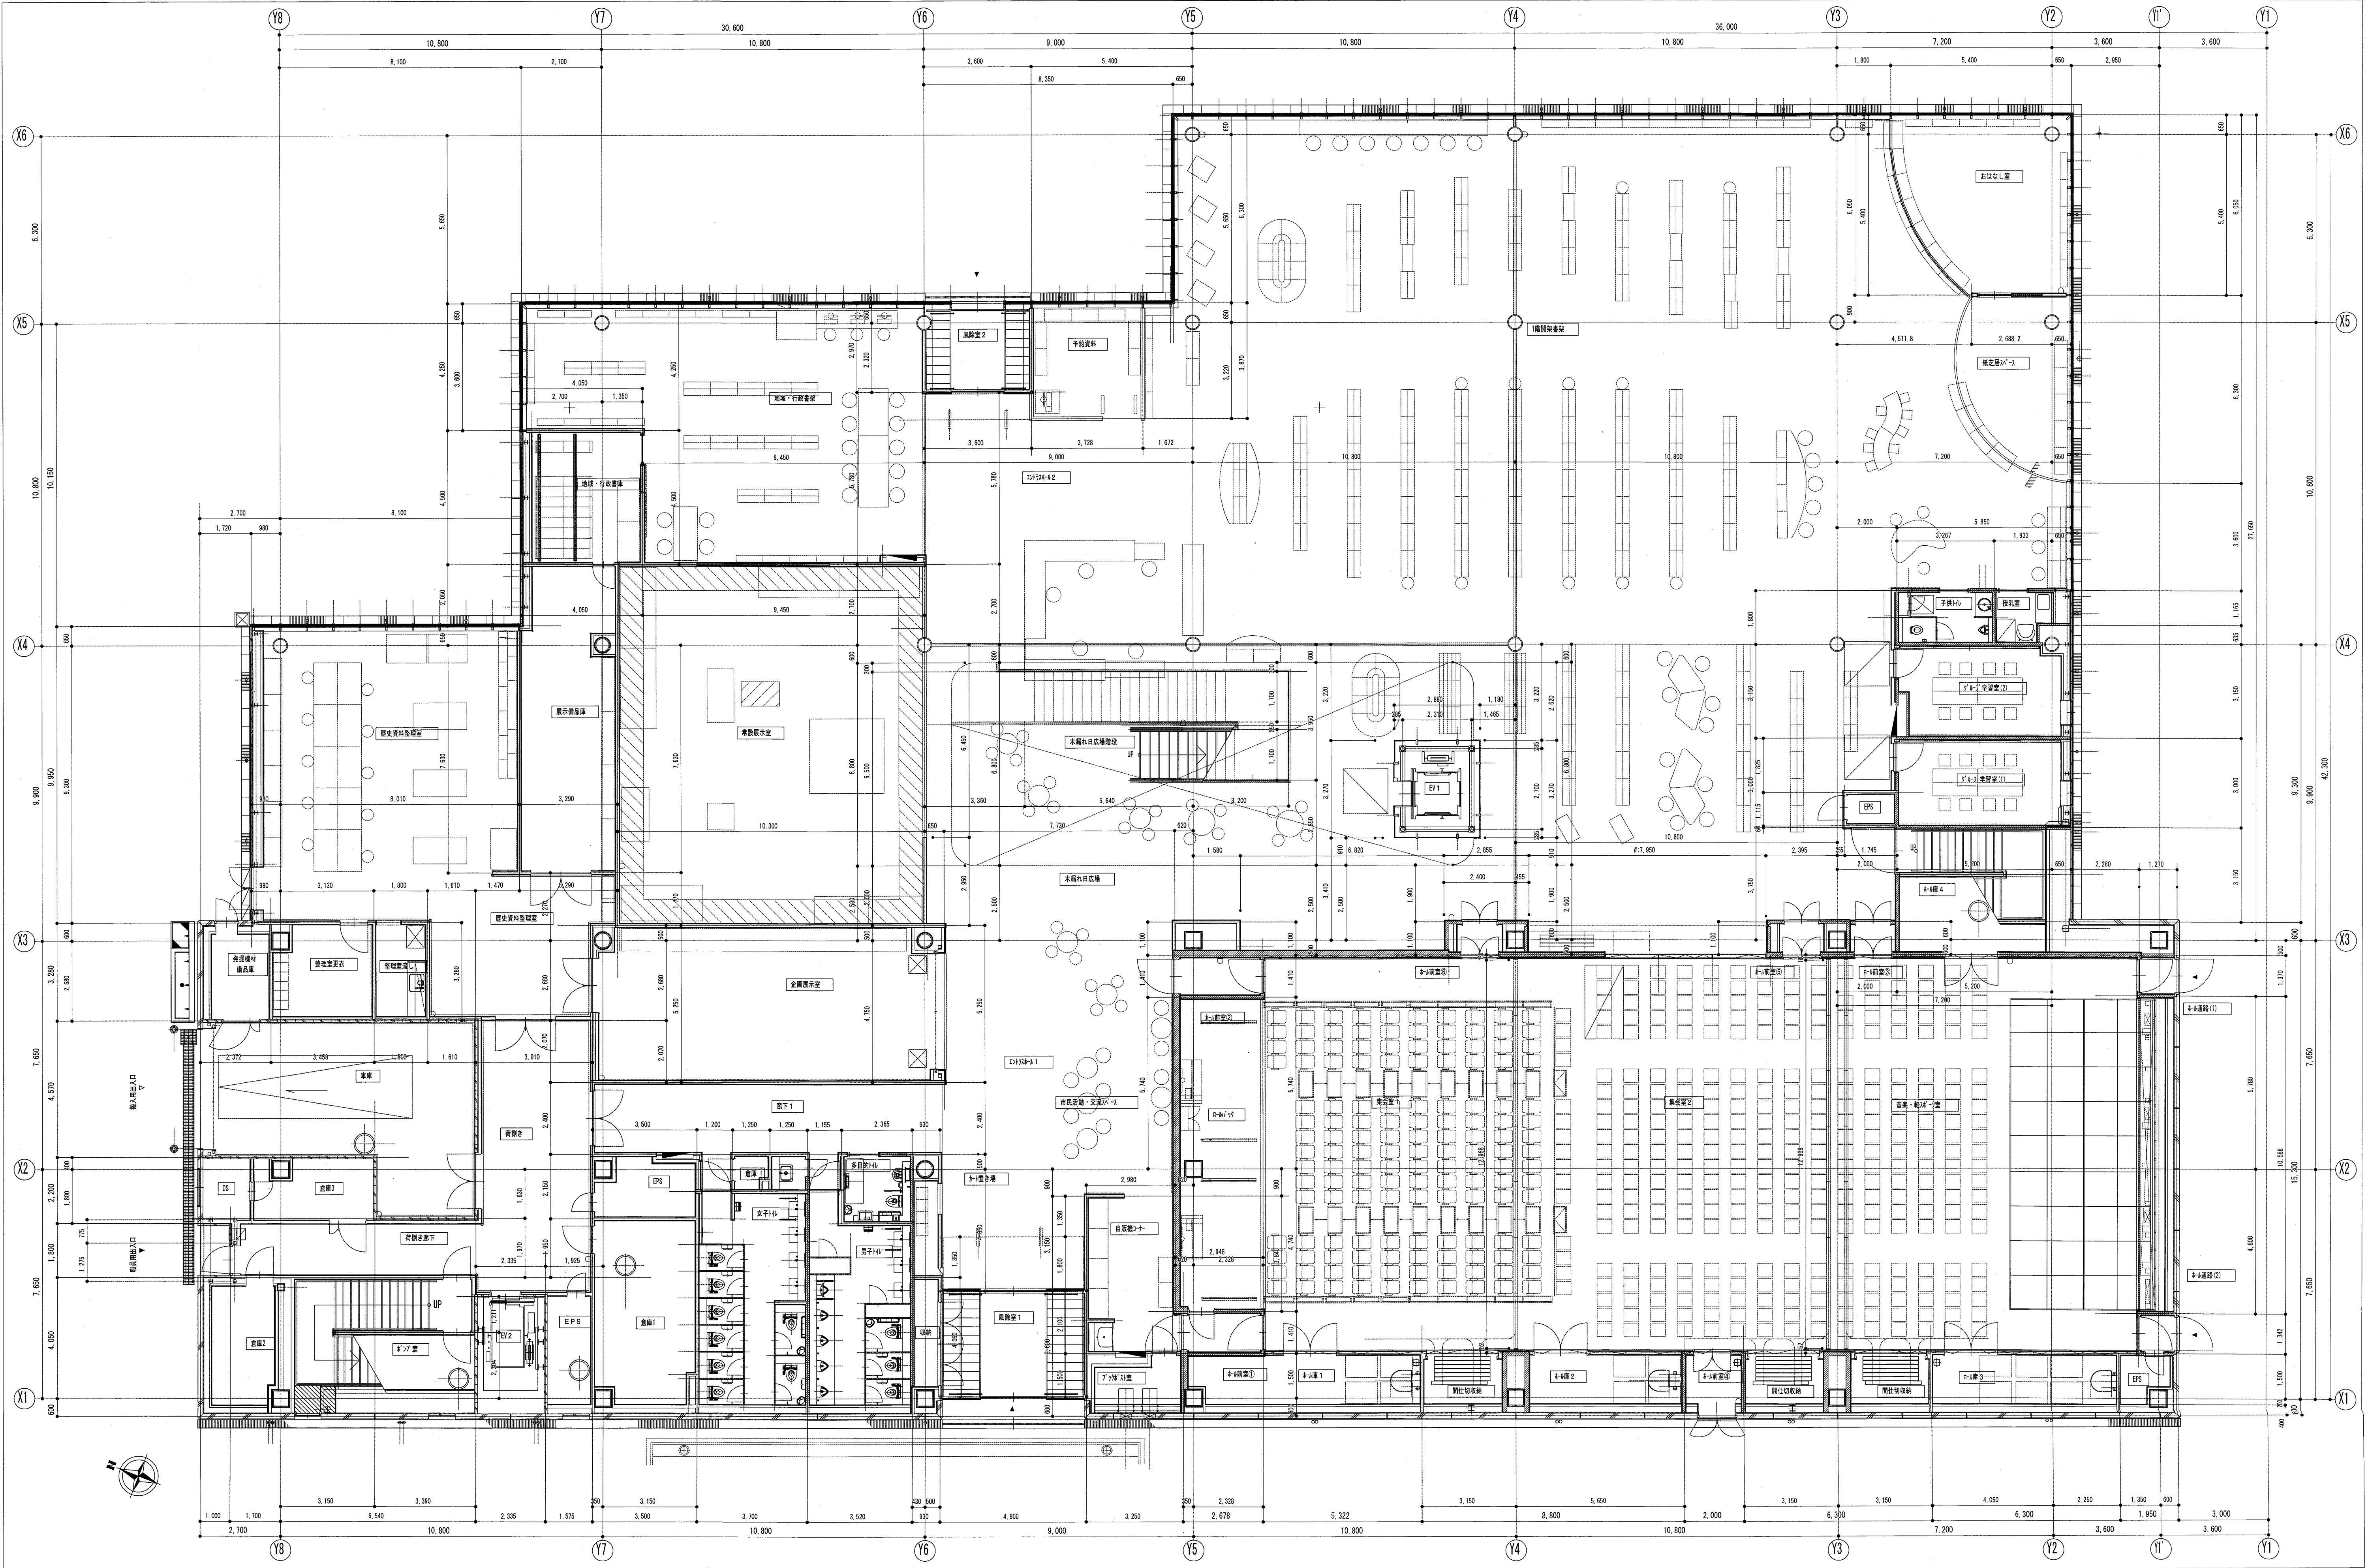


竣工図

図面	1階平面図	図面番号
縮尺	A1 1/100	A -014
件名	〈仮称〉白岡市生涯学習施設建設工事	作成日 :2018. 6. 29

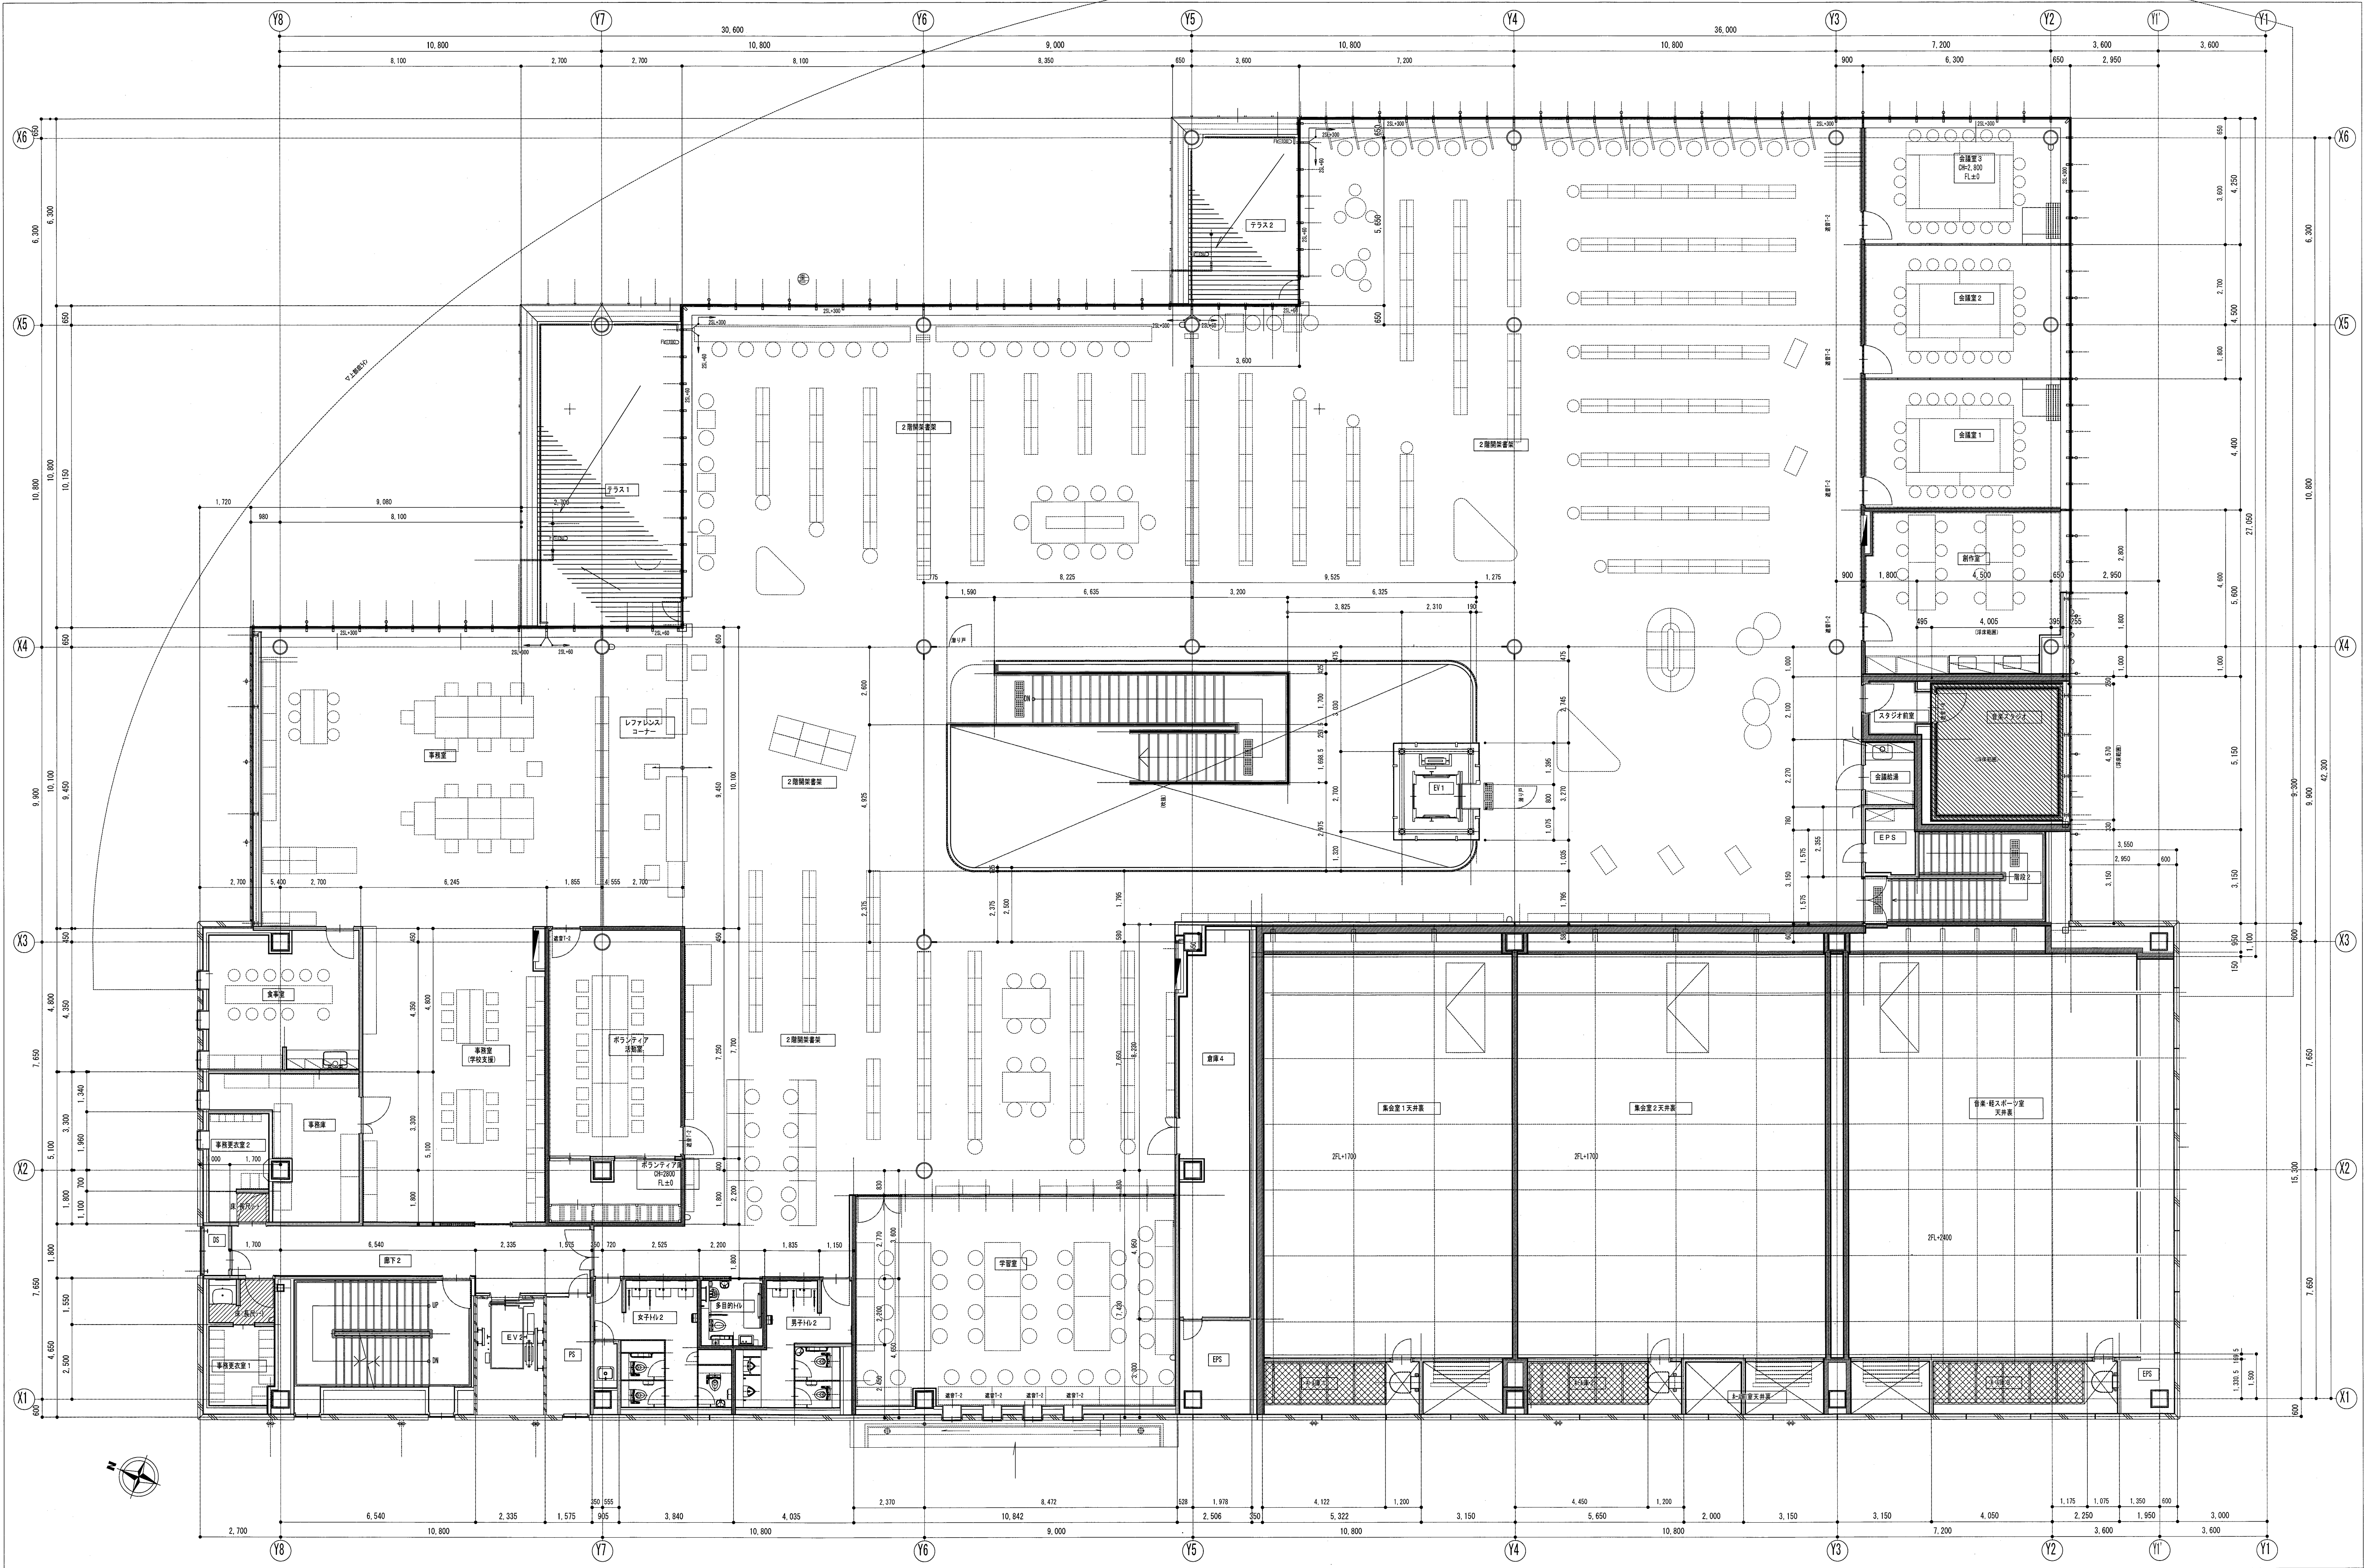


竣工図

図面	2階平面図	図面番号
縮尺	A1 1/100	A -015
件名	(仮称) 白岡市生涯学習施設建設工事	作成日 : 2018. 6. 29

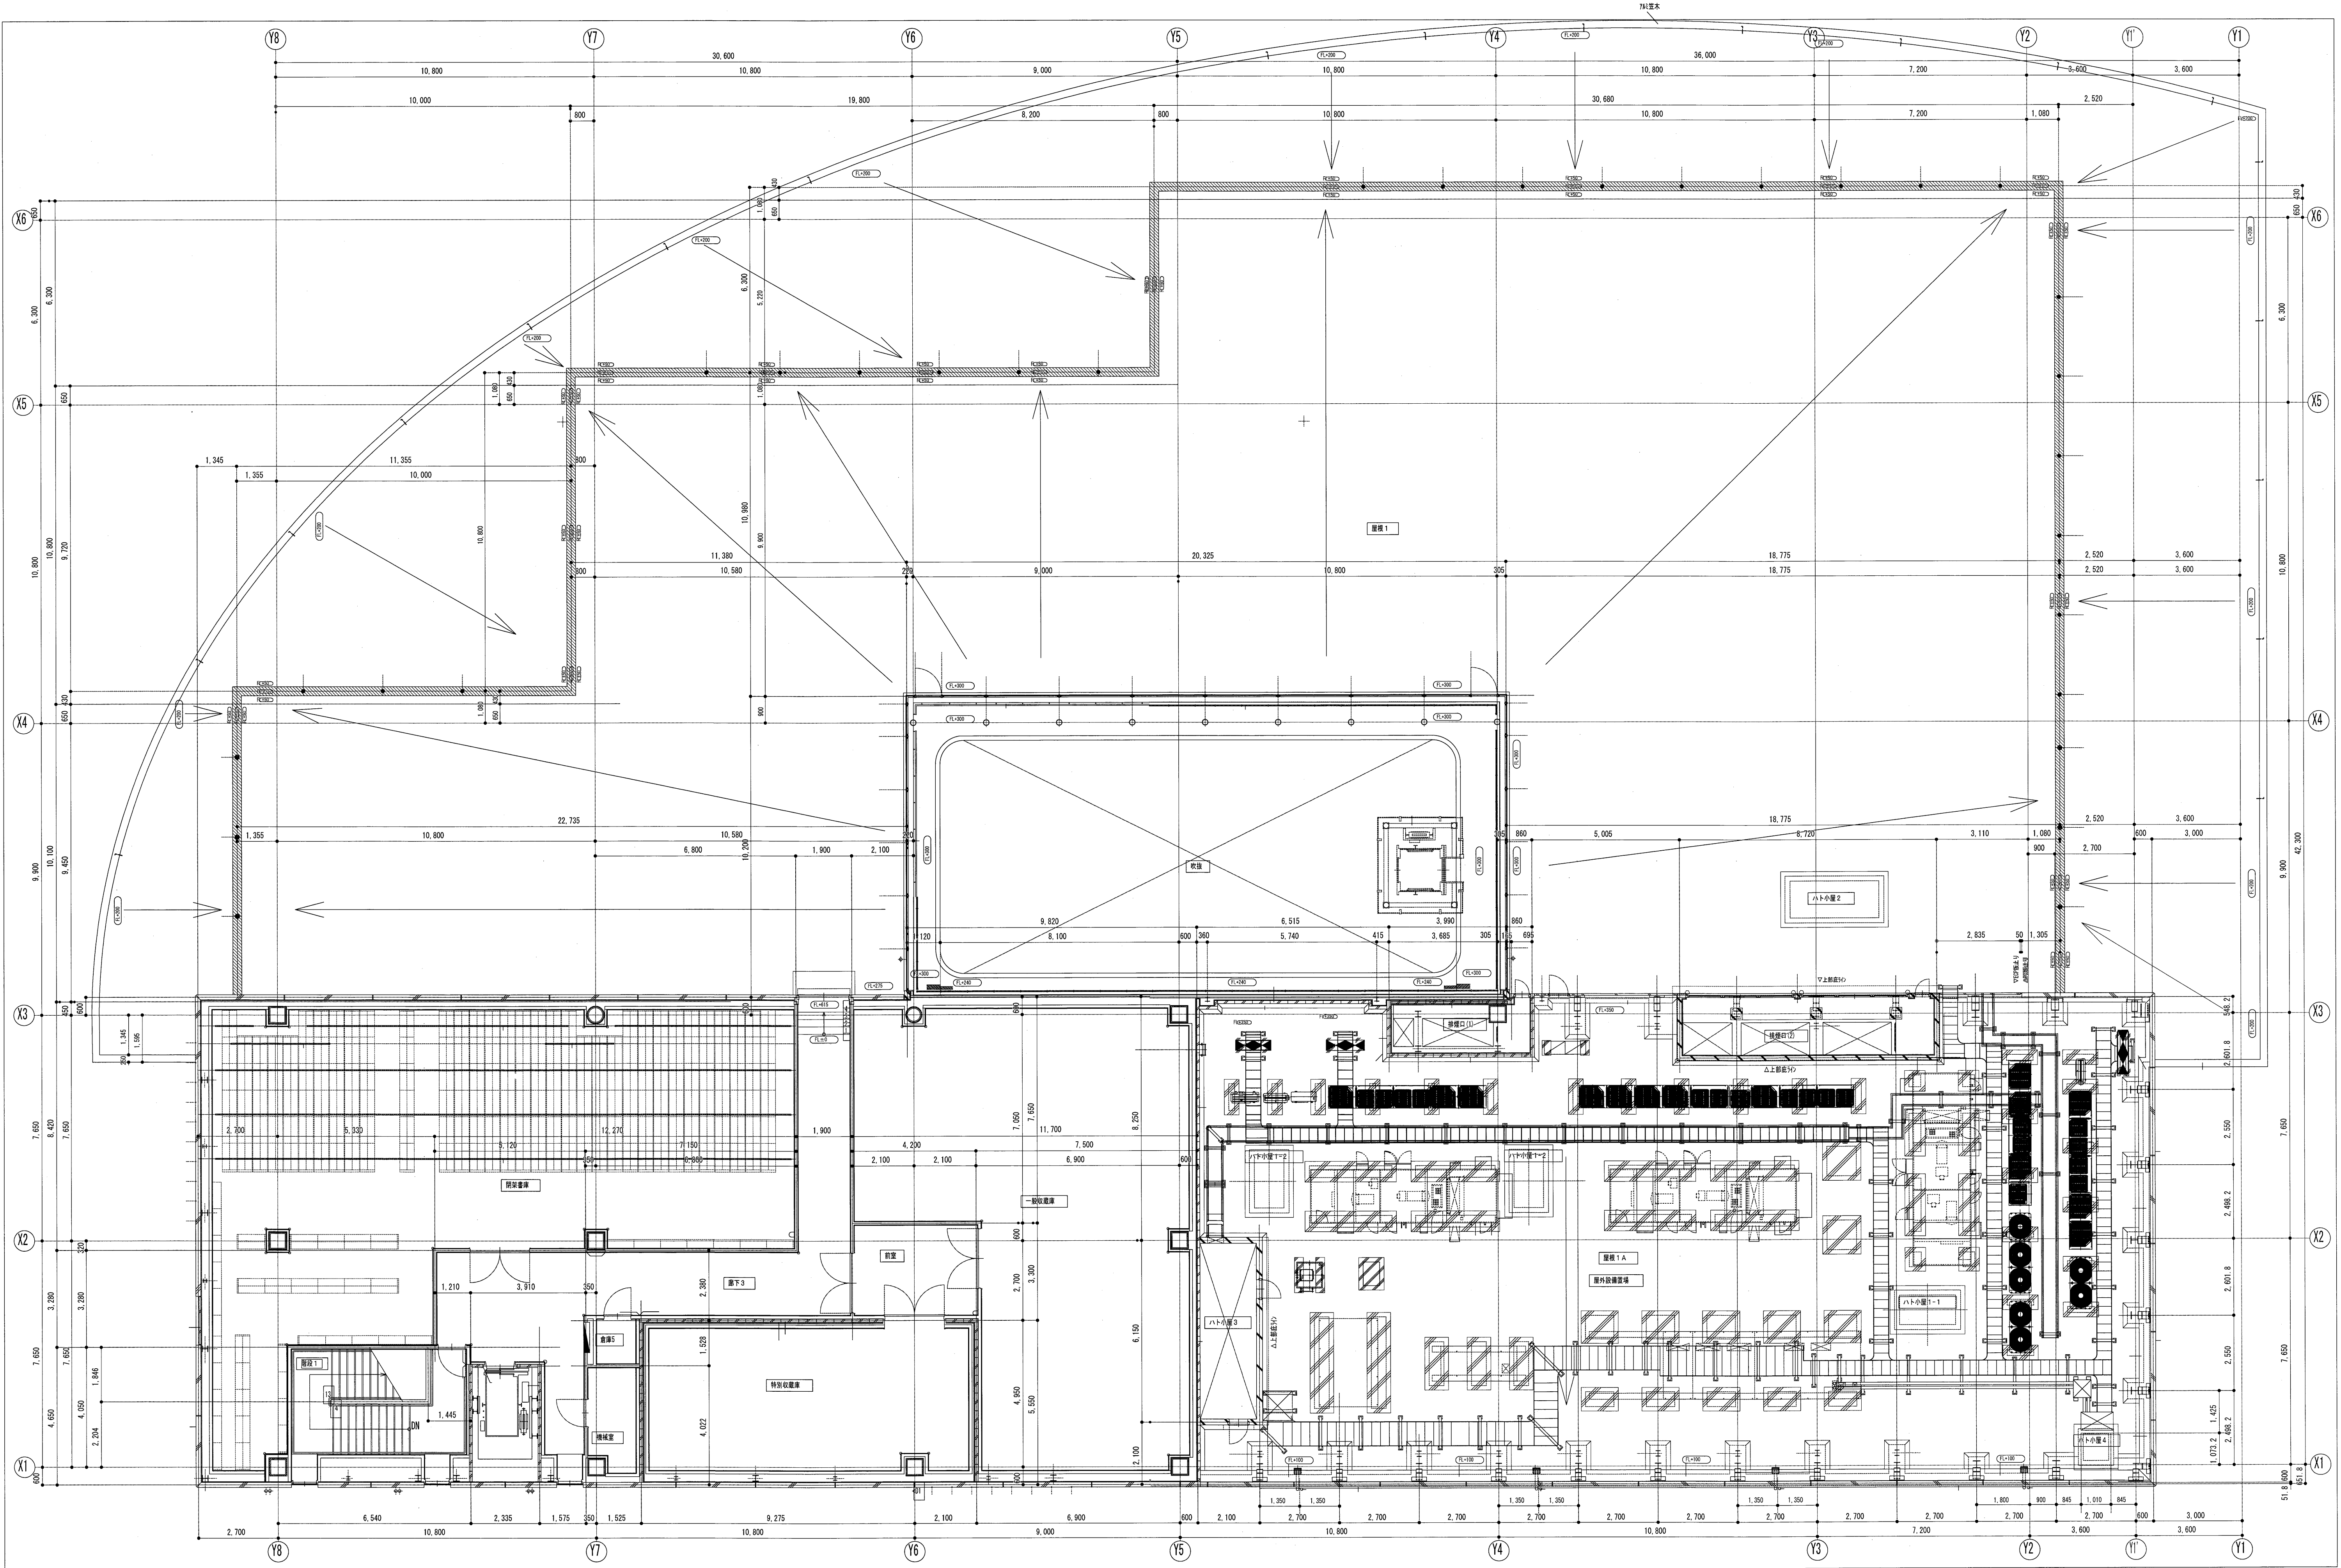


竣工図

図面	3階平面図	図面番号
縮尺	A1 1/100	A -016
件名	(仮称) 白岡市生涯学習施設建設工事	作成日 : 2018. 6. 29

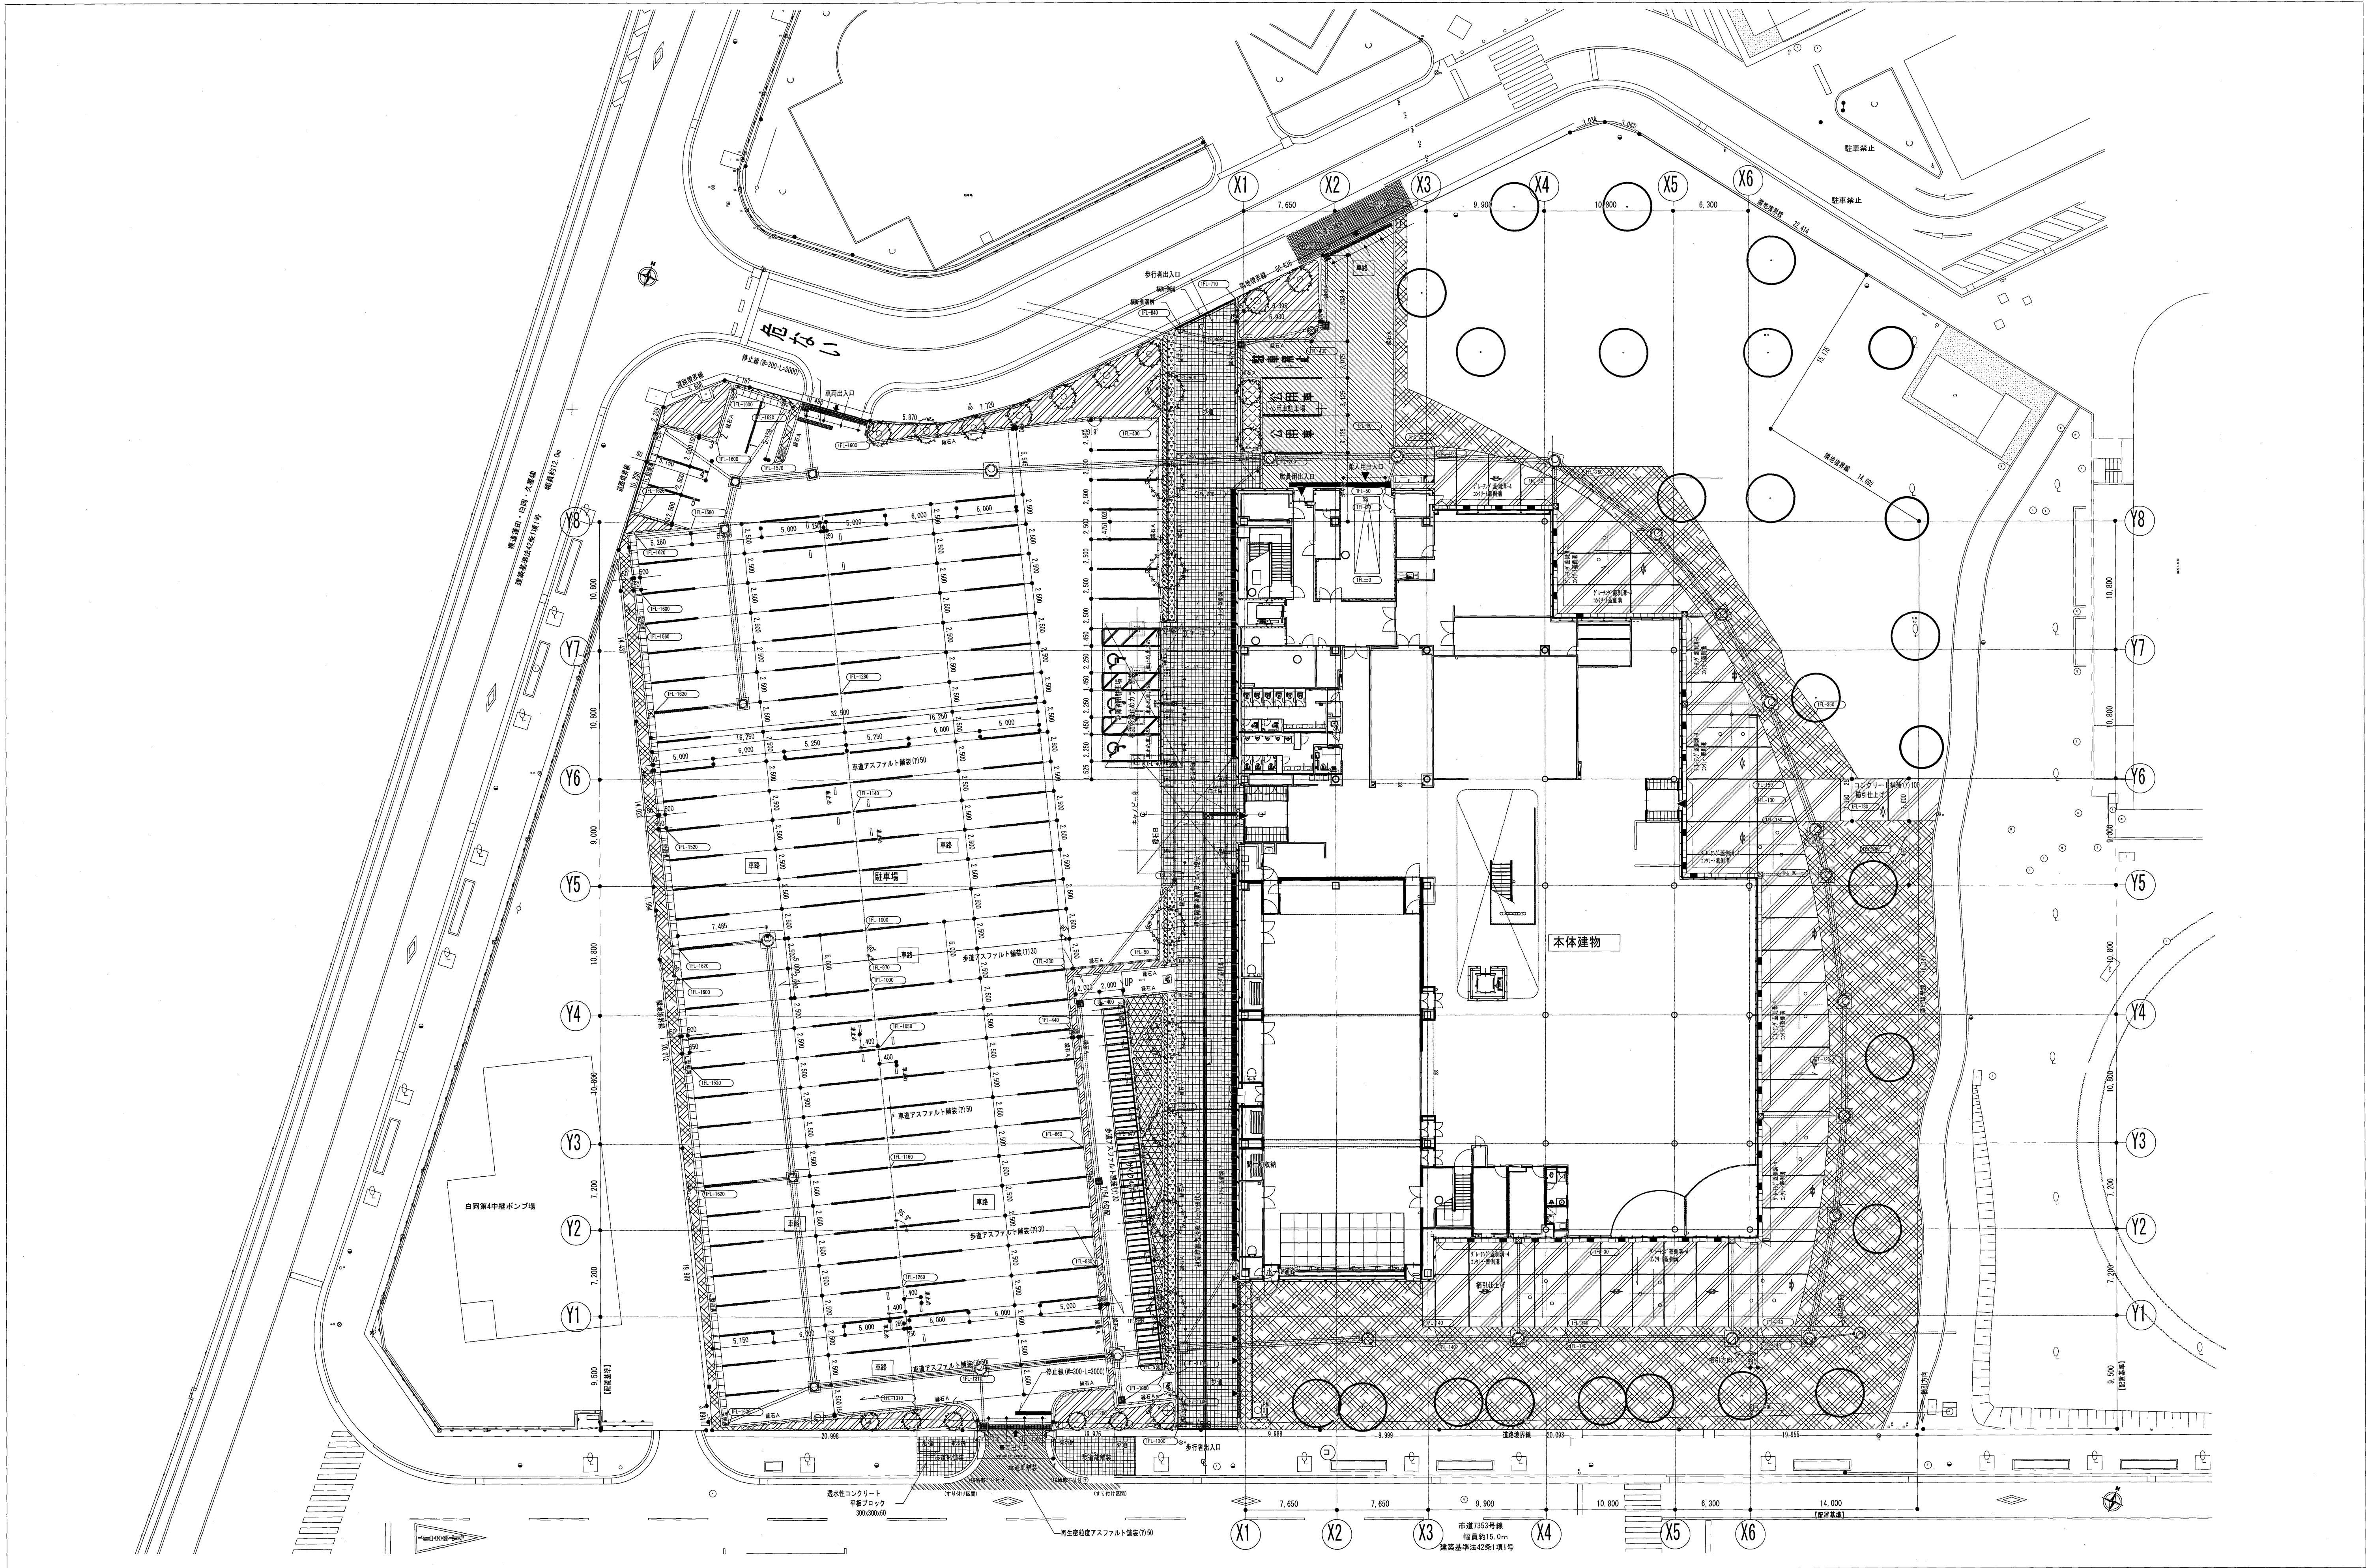


竣工図	図面		外構配置平面図	図面番号 A -078
	縮尺		A1 1/250	
	件名		(仮称) 白岡市生涯学習施設建設工事	
作成日 :2018. 6. 29				

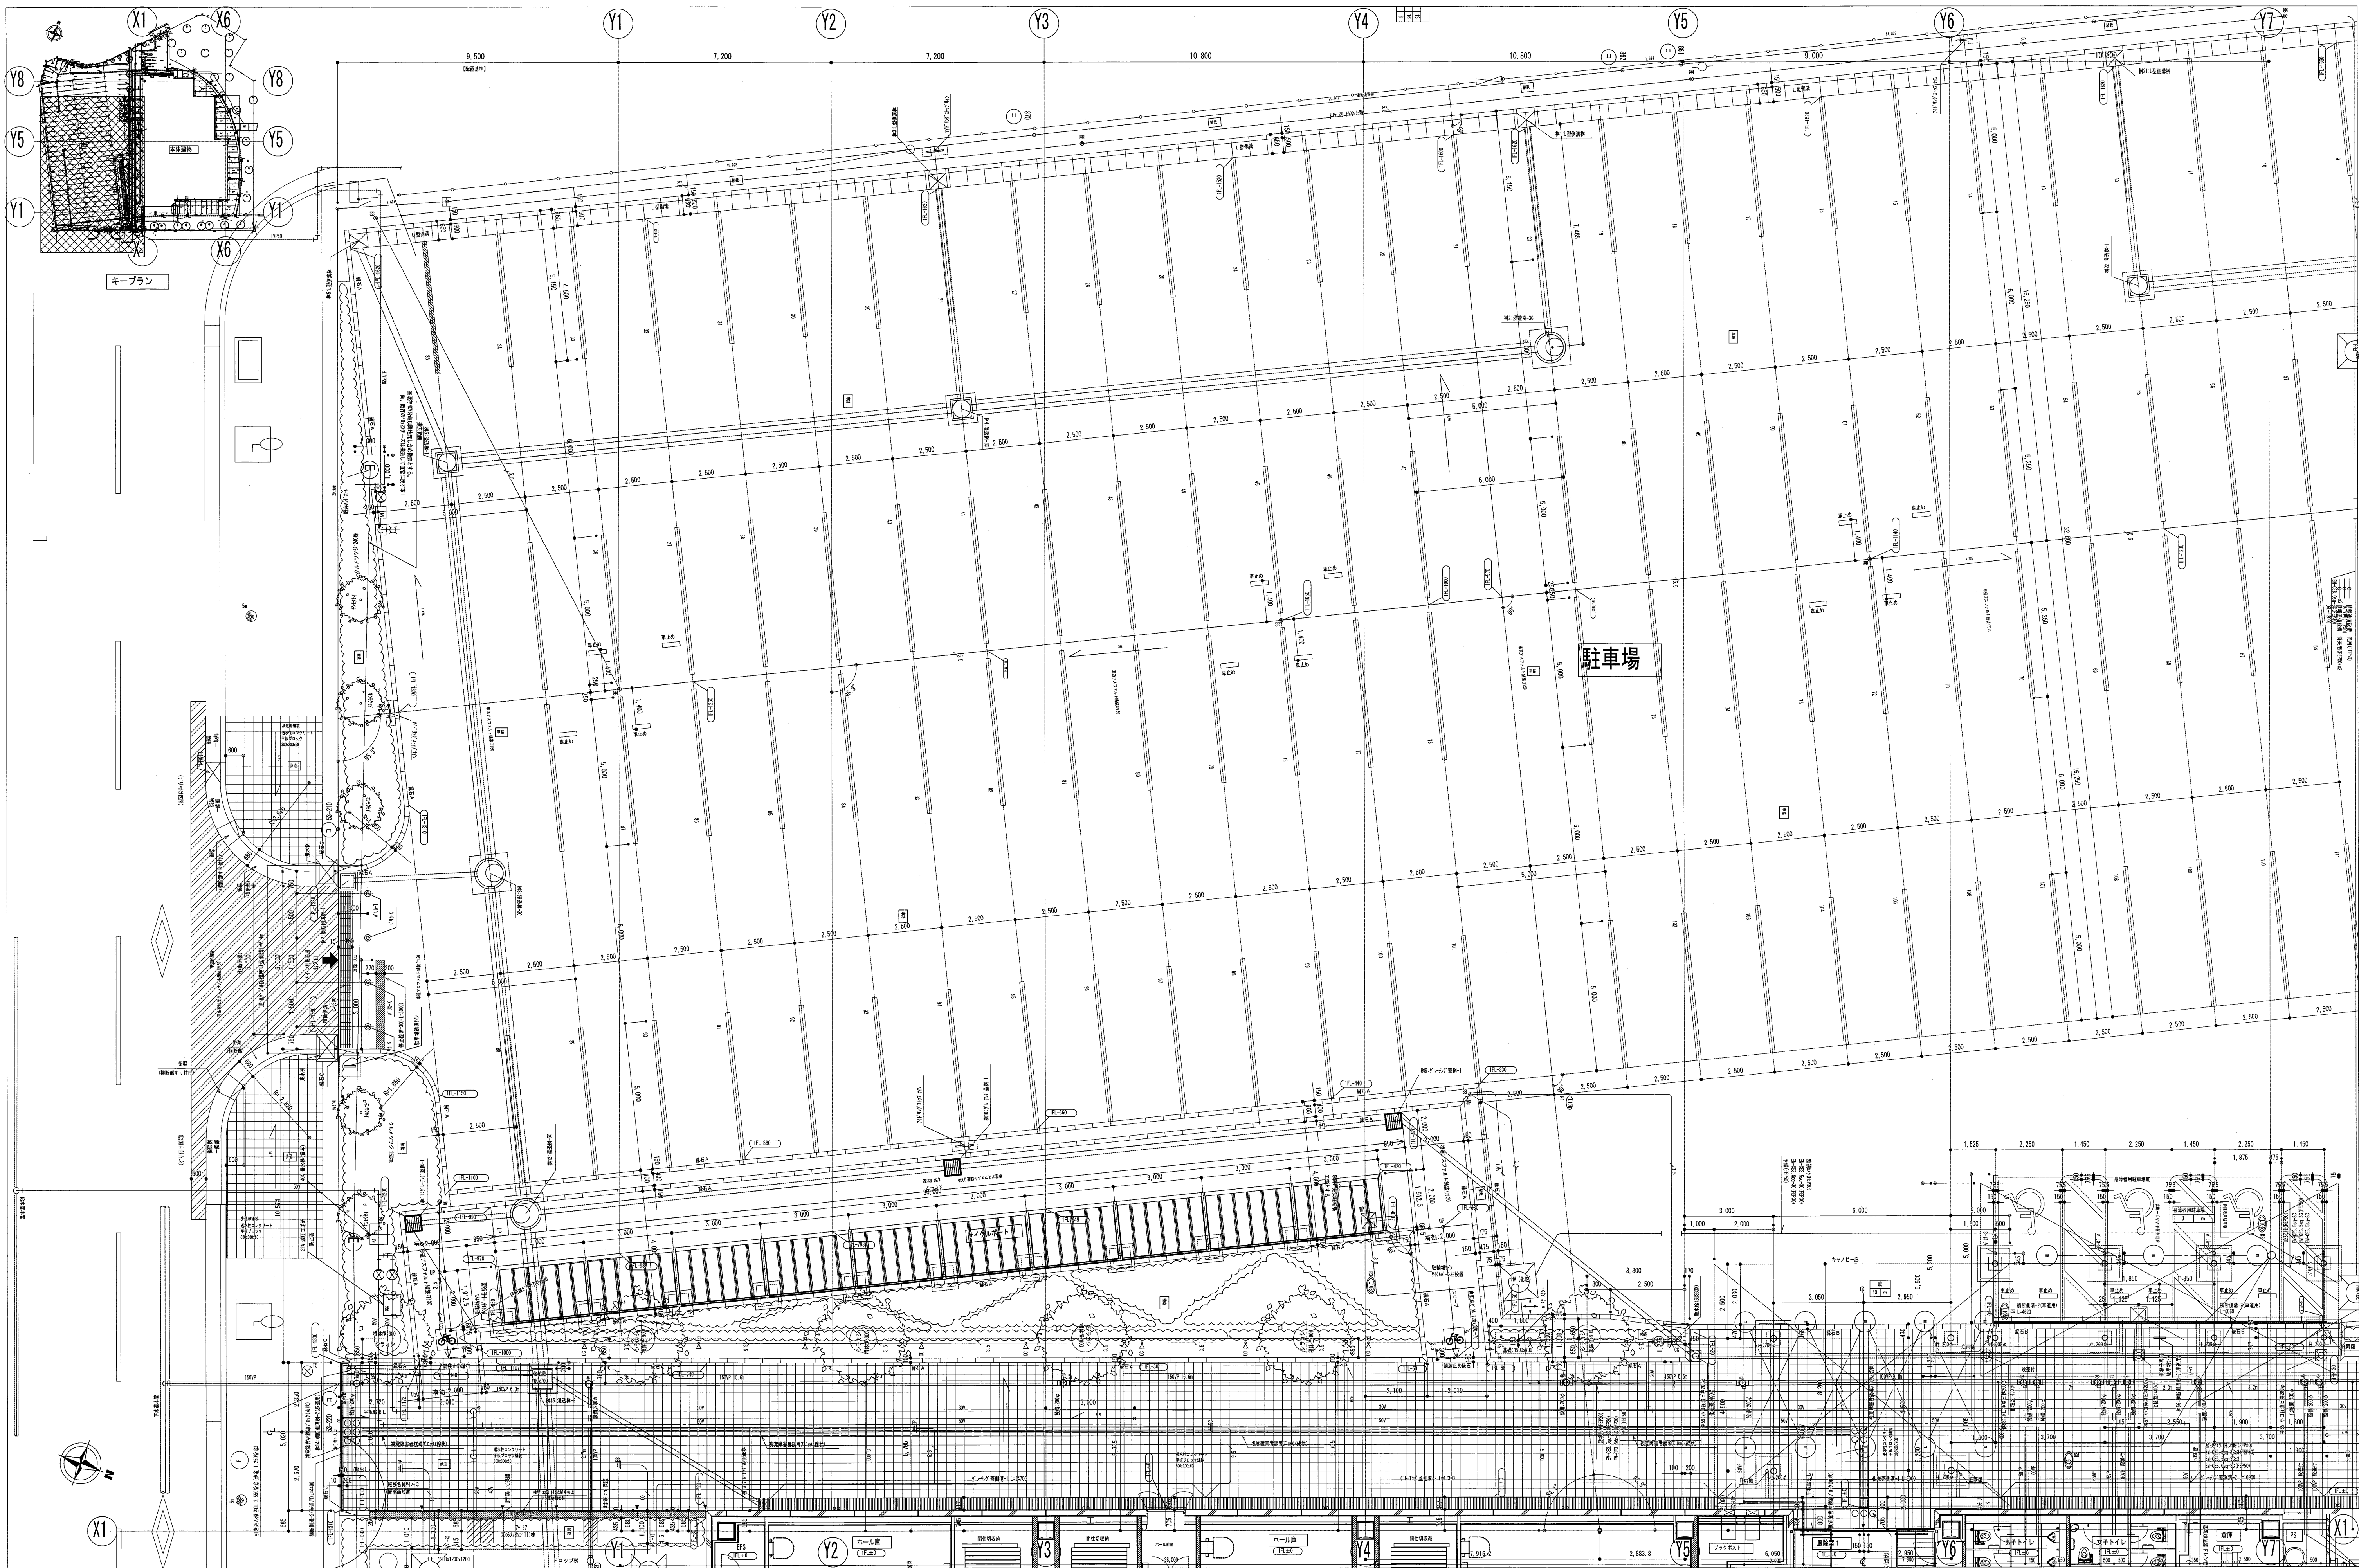

竣工図


図面	外構総合平面図 (1)	図面番号
縮尺	A1 1/100	A -080
件名	(仮称) 白岡市生涯学習施設建設工事	作成日 : 2018. 6. 29

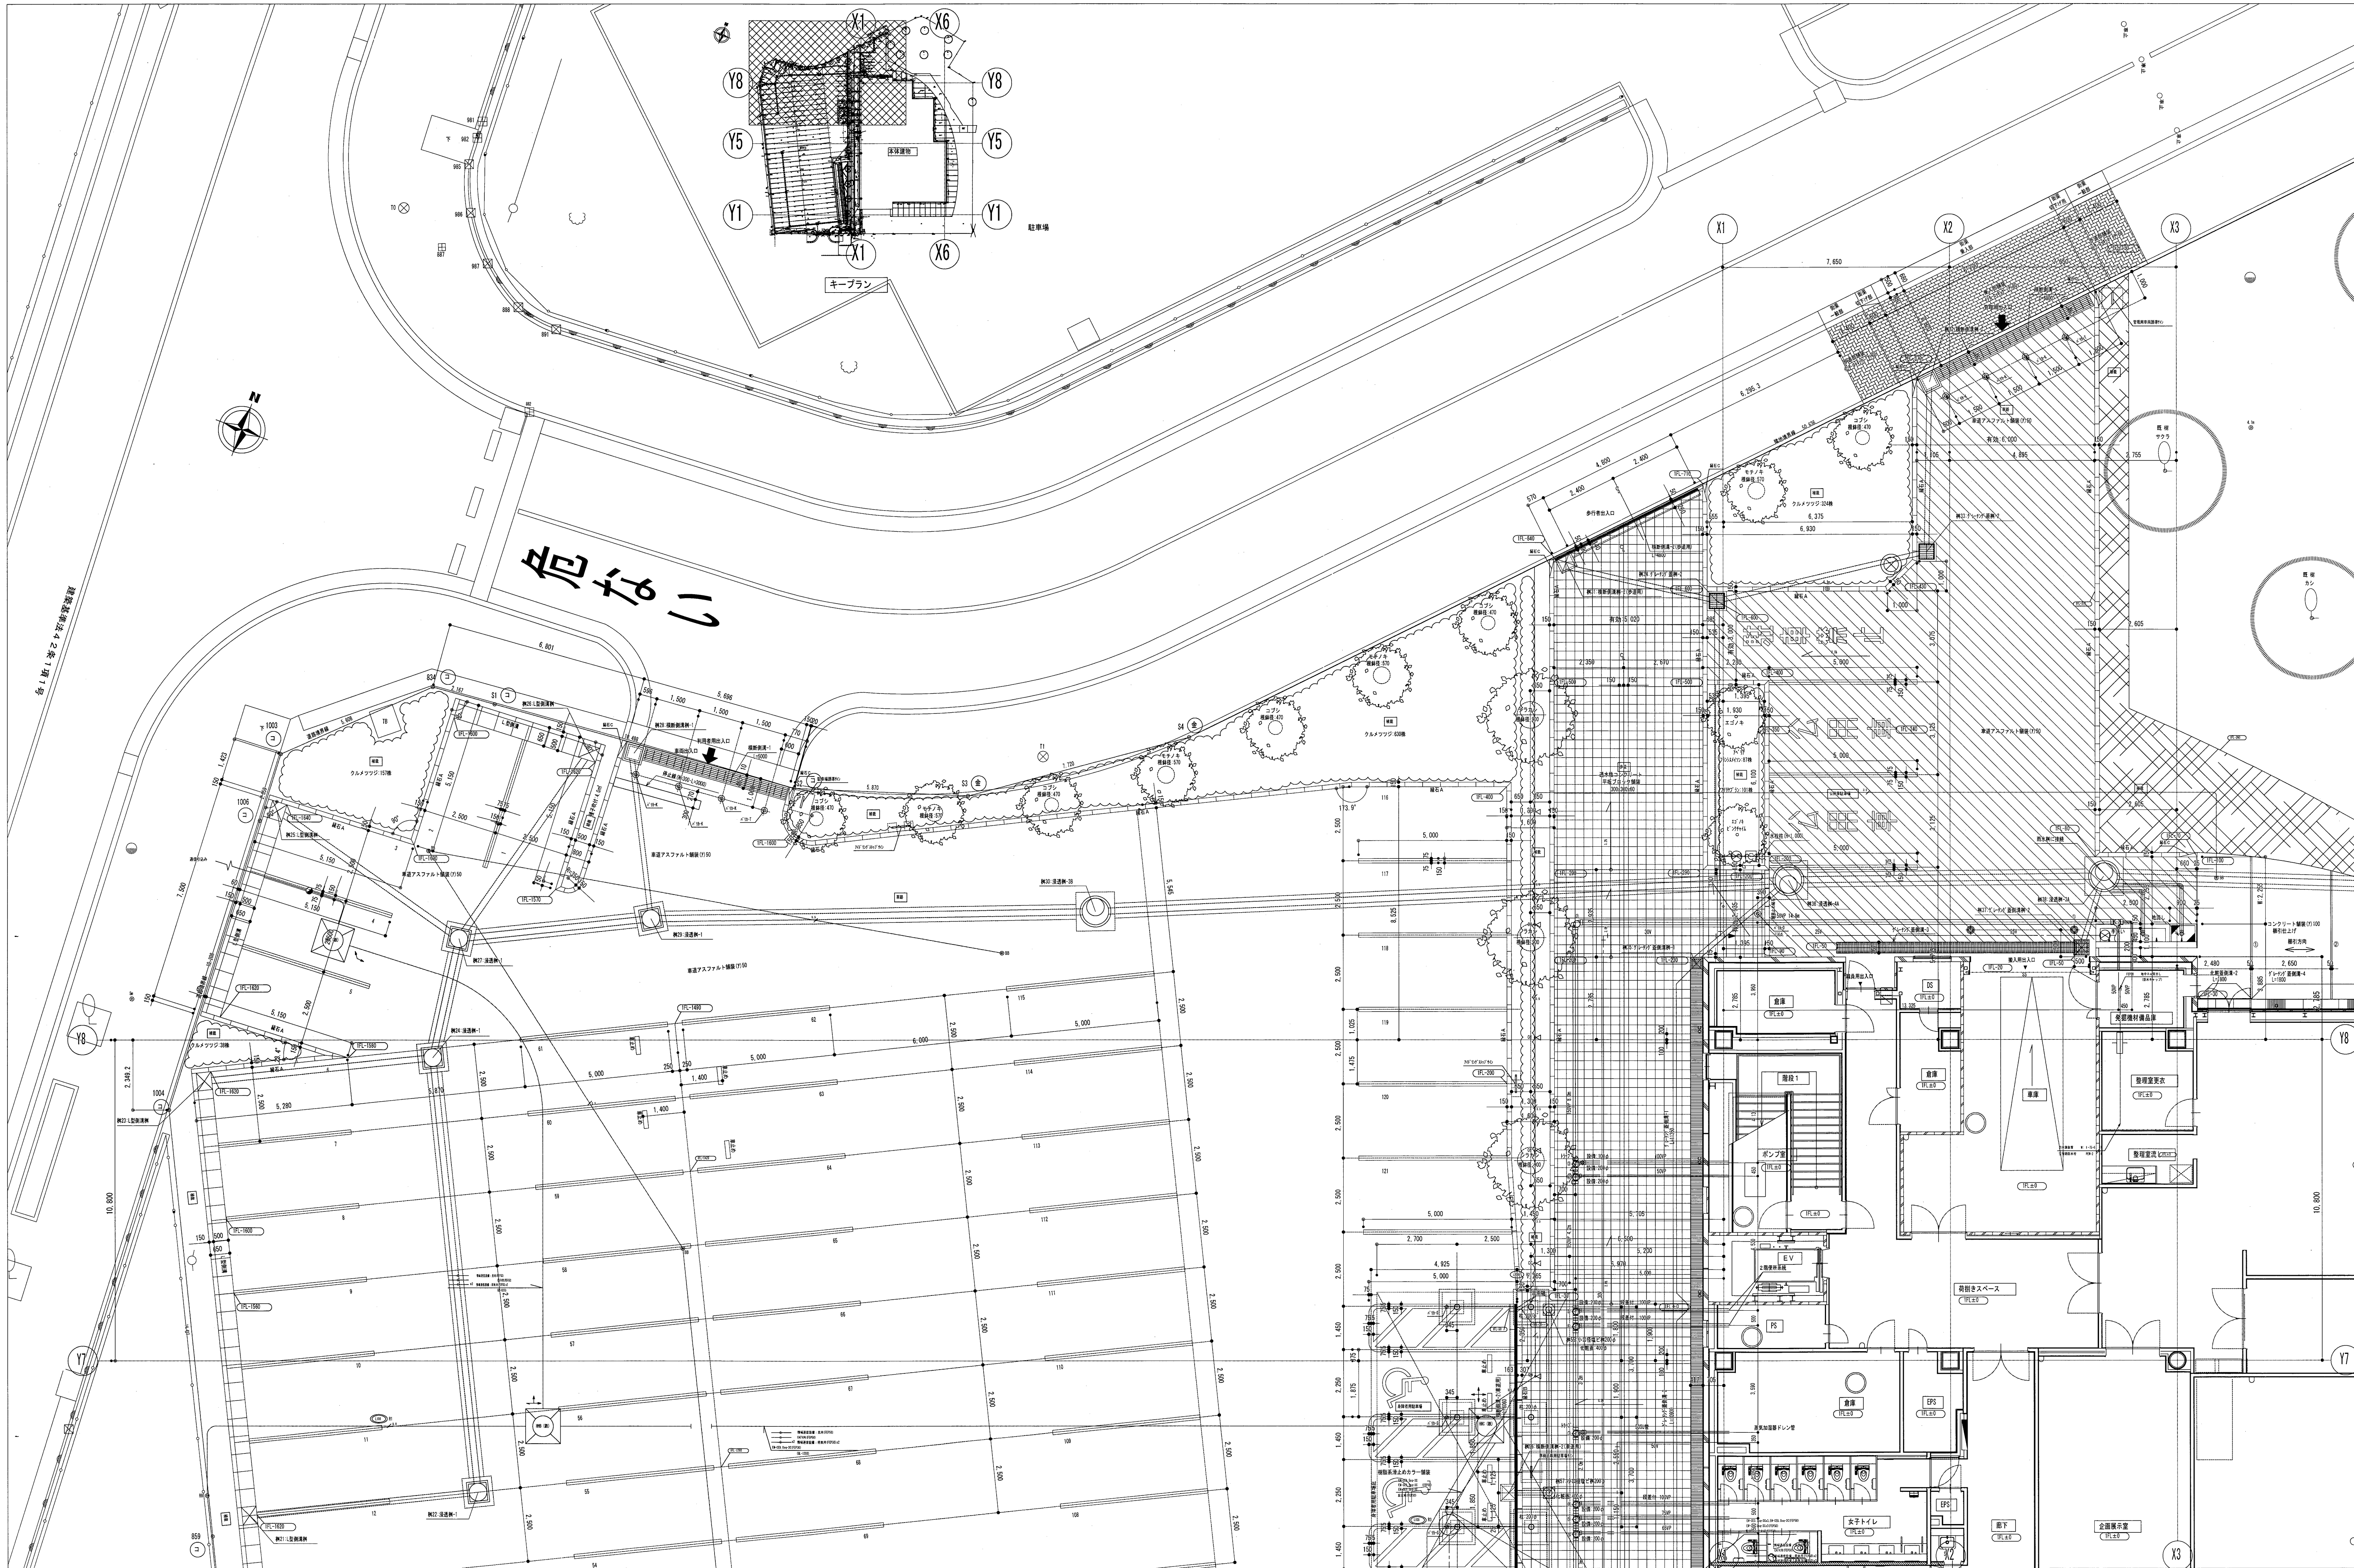

危ない

竣工図

図面	外構総合平面図 (2)	図面番号
縮尺	A1 1/100	A -081
件名	(仮称) 白岡市生涯学習施設建設工事	作成日 :2018. 6. 29

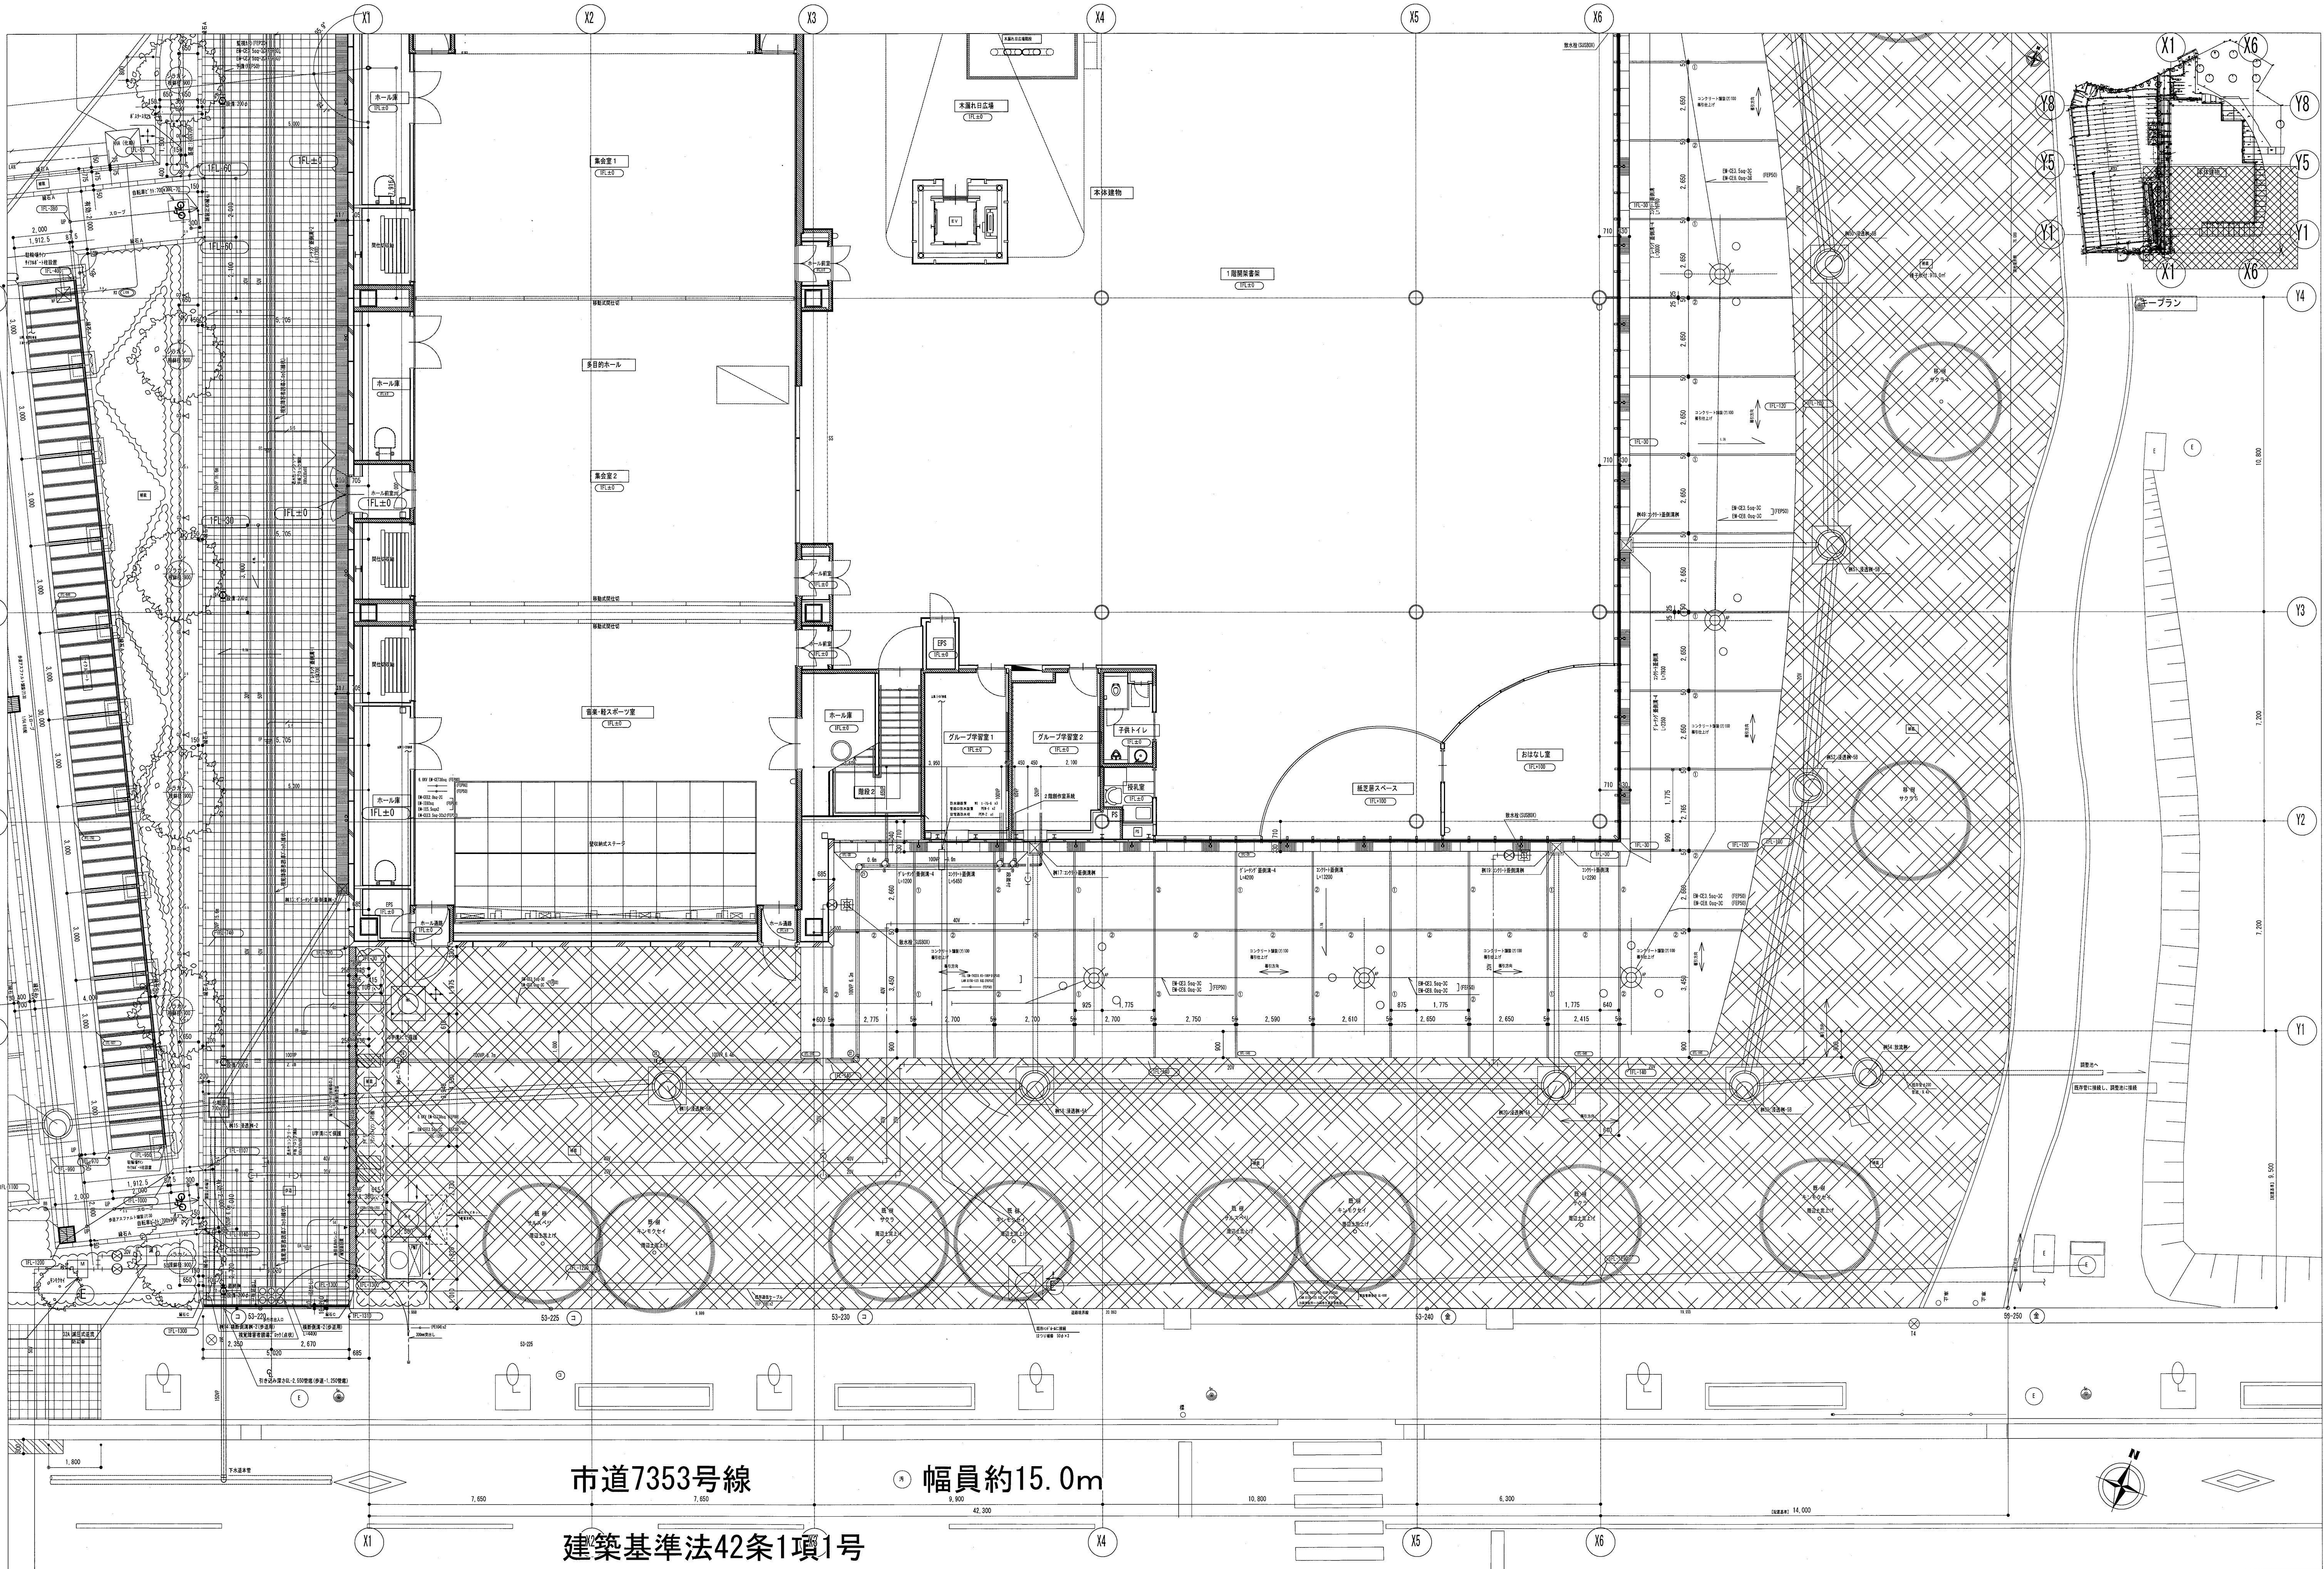


竣工図

図面
縮尺
件名

外構総合平面図 (3)
A1 1/100
〈仮称〉白岡市生涯学習施設建設工事

図面番号
A-082
作成日 : 2018. 6. 29

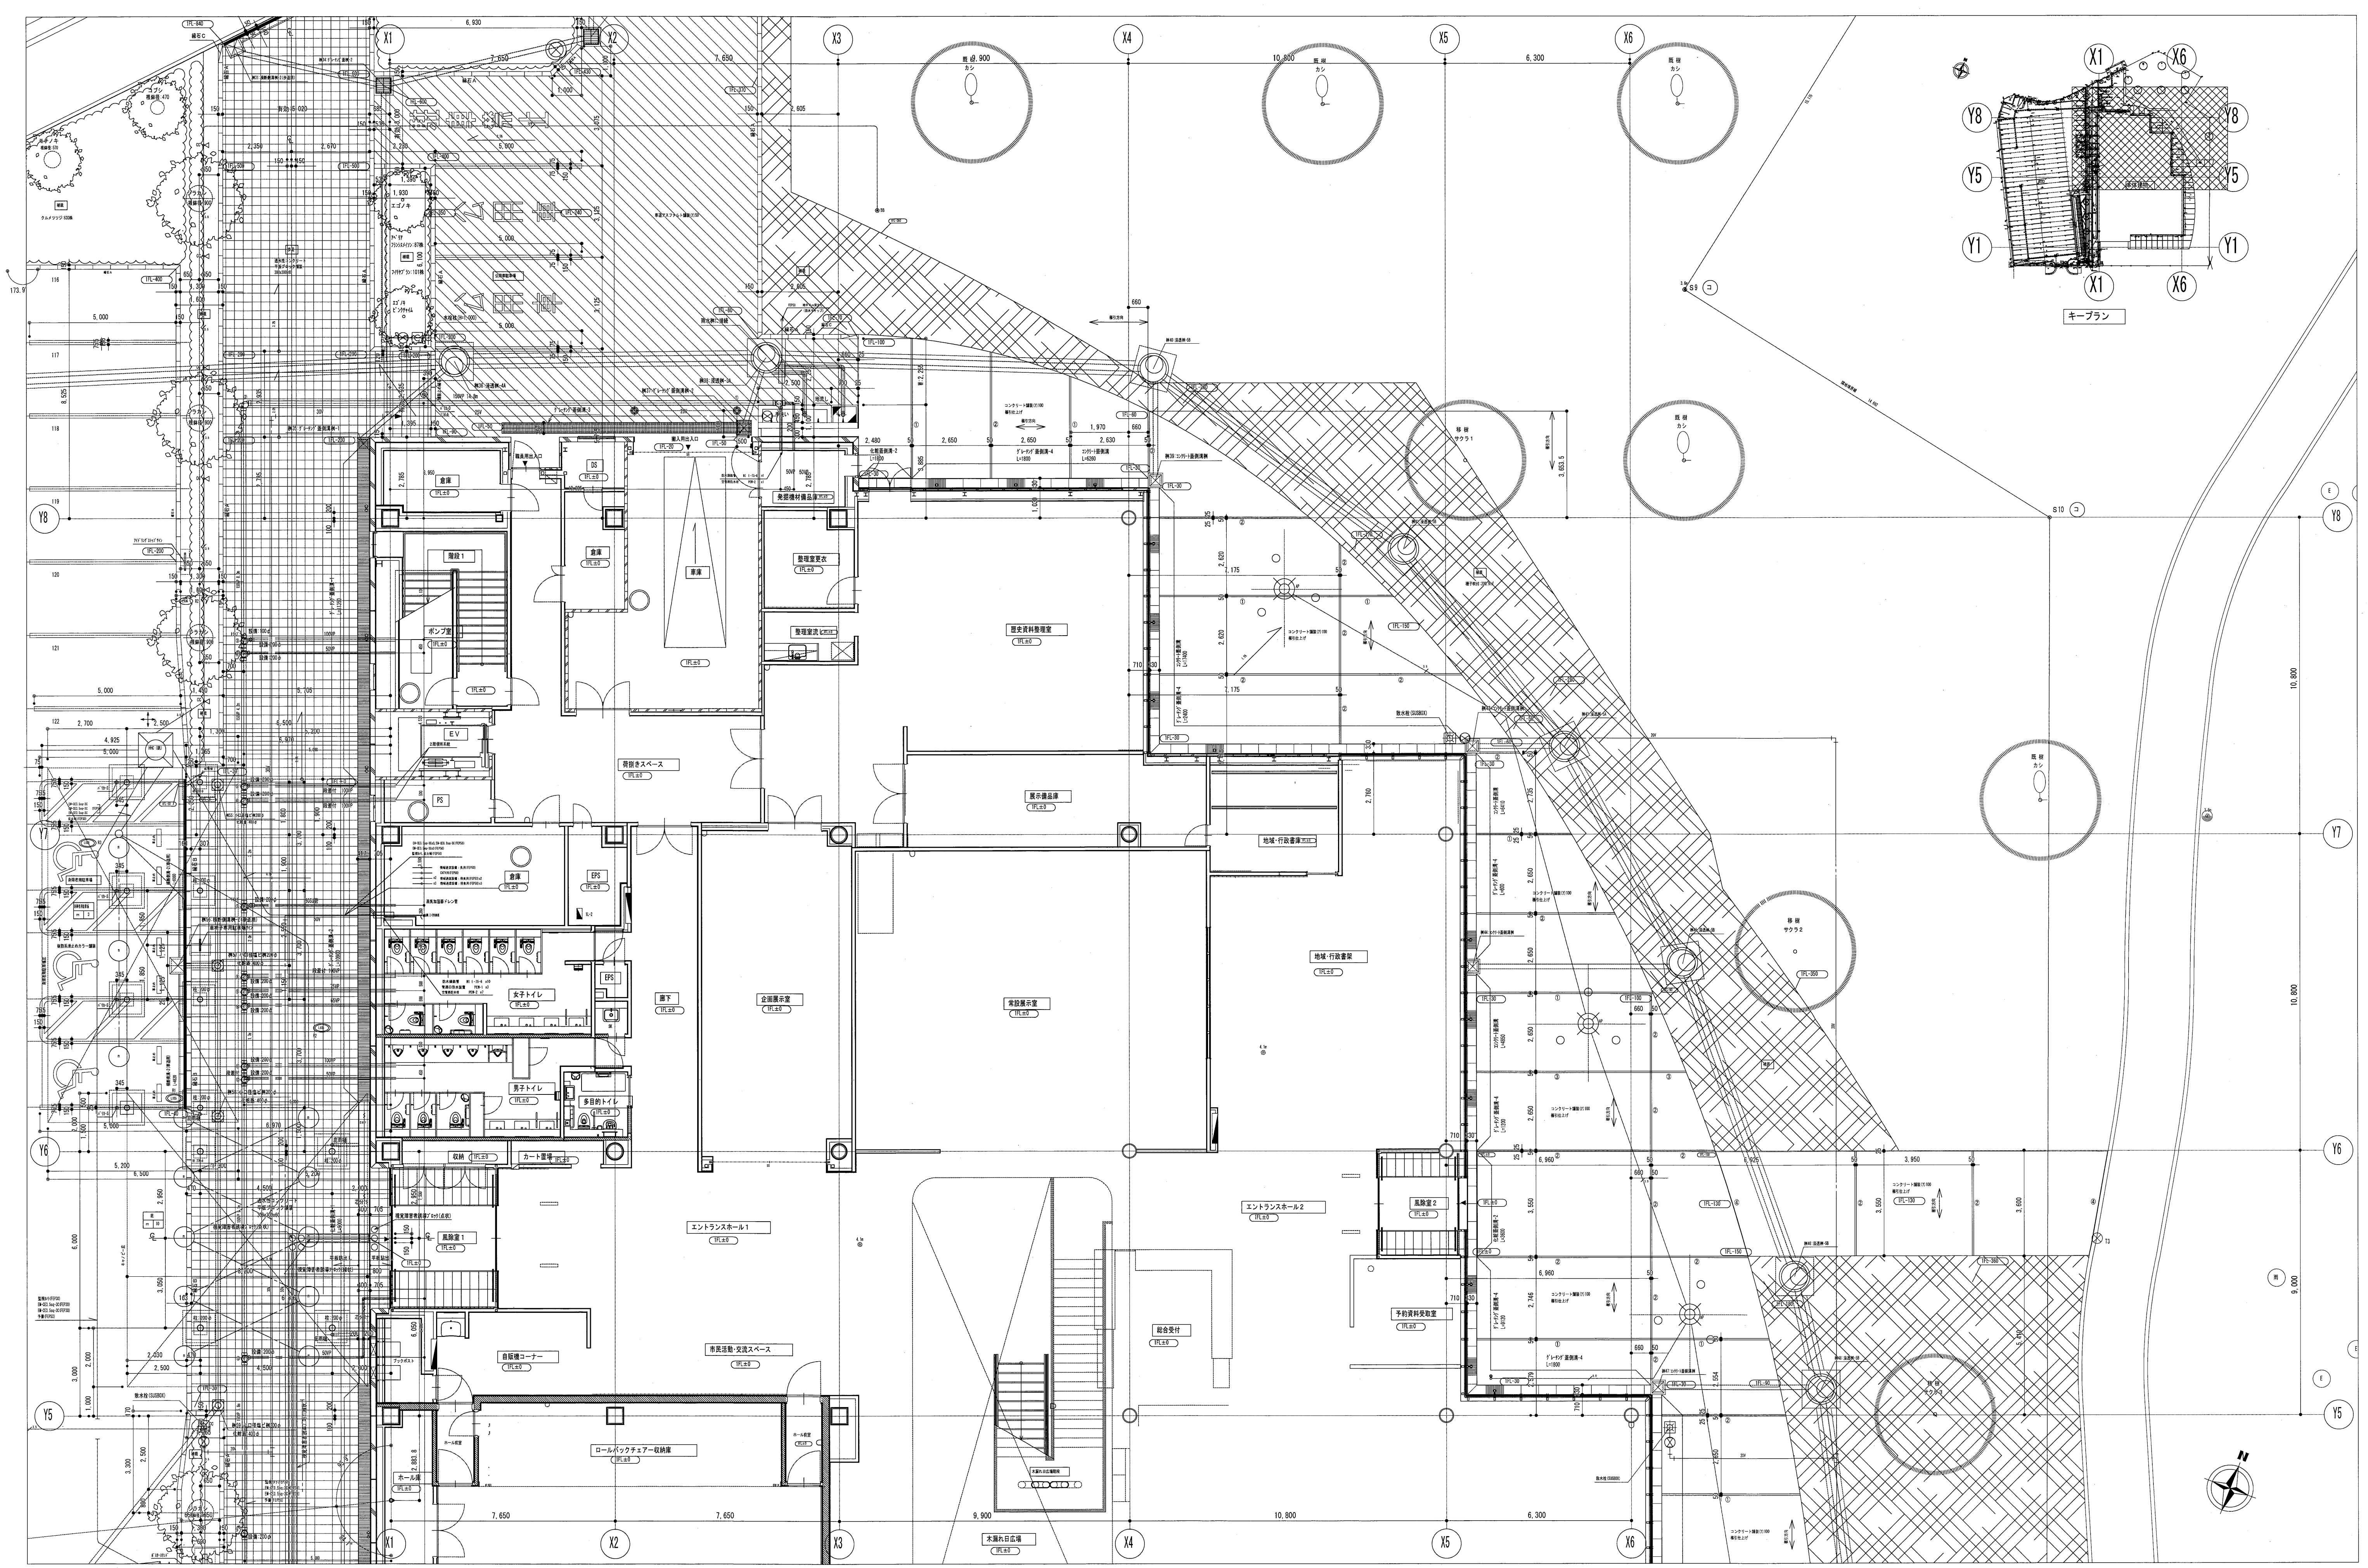

竣工図	
-----	--	--	